



AS BUILT DRAWING

OWNER :

PROJECT :

MECHANICAL ENGINEER :

SANITARY ENGINEER :

ELECTRICAL ENGINEER :

DRAWN BY :

CHECKED BY :

APPROVED BY :

REVISIONS

NO	DATE	DESCRIPTION

DRAWN TITLE :
แปลนพื้นที่ 1



แปลนพื้นที่ 1
แปลนพื้นที่ถ้ำ ค.ล.ส. ใต้ดิน

DATE 25-1-2559 SCALE 1 : 100


DRAWING NO :
A-04/20

TOTAL :
121


REVISIONS

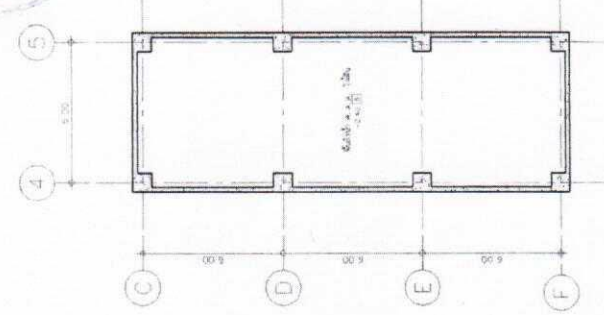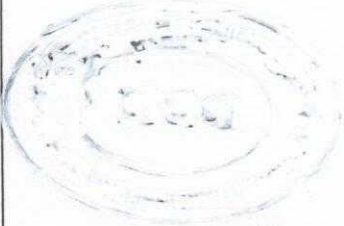

แปลนพื้นที่ถ้ำ ค.ล.ส. ใต้ดิน
1:100

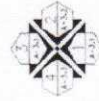

แปลนพื้นที่ 1
1:100

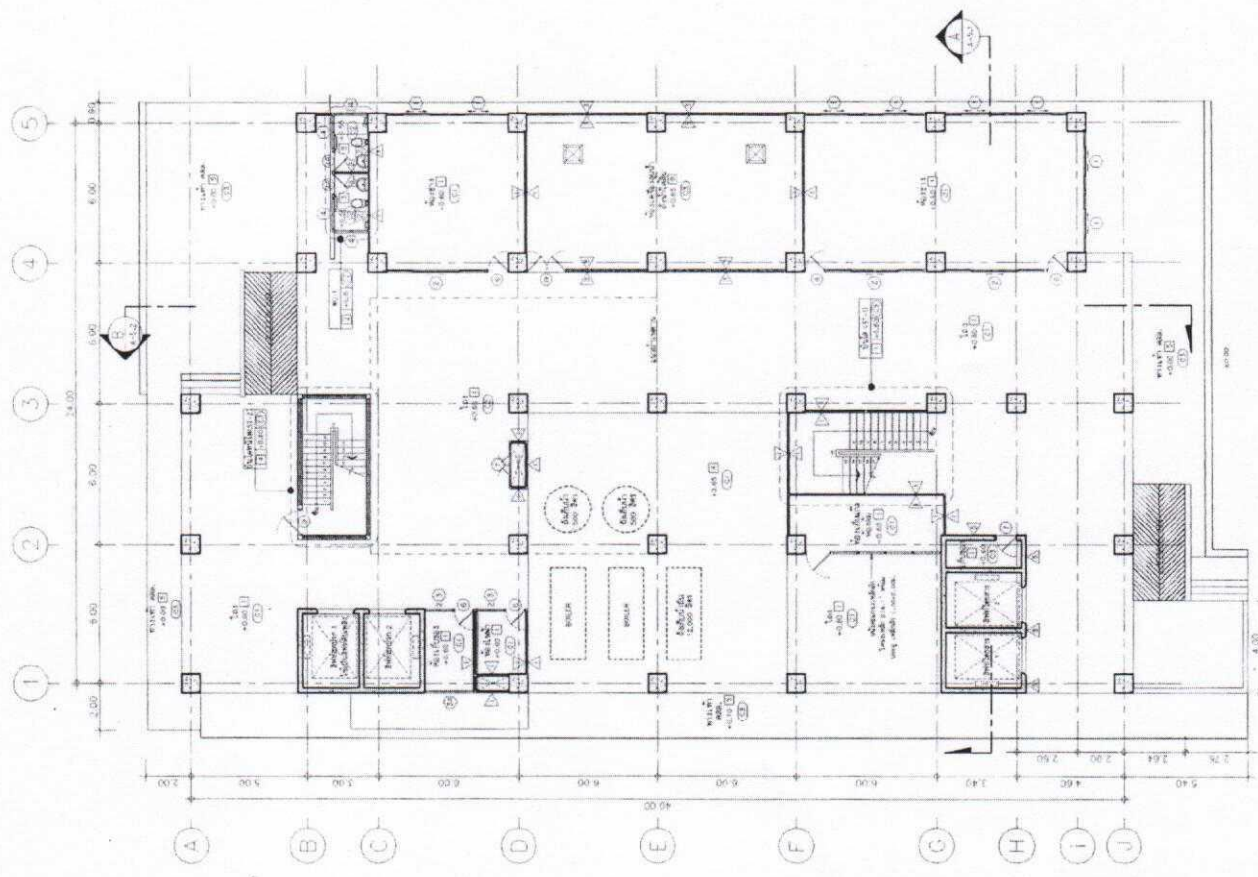



BUILT DRAWING
OWNER

PROJECT:

MECHANICAL ENGINEER:

SANITARY ENGINEER:

ELECTRICAL ENGINEER:

DRAWN BY:



CHECKED BY:

APPROVED BY:


DATE: 25-1-2559 **SCALE:** 1:100

DRAWING NO. TOTAL:
A-05/20 1/21

FILED BY:

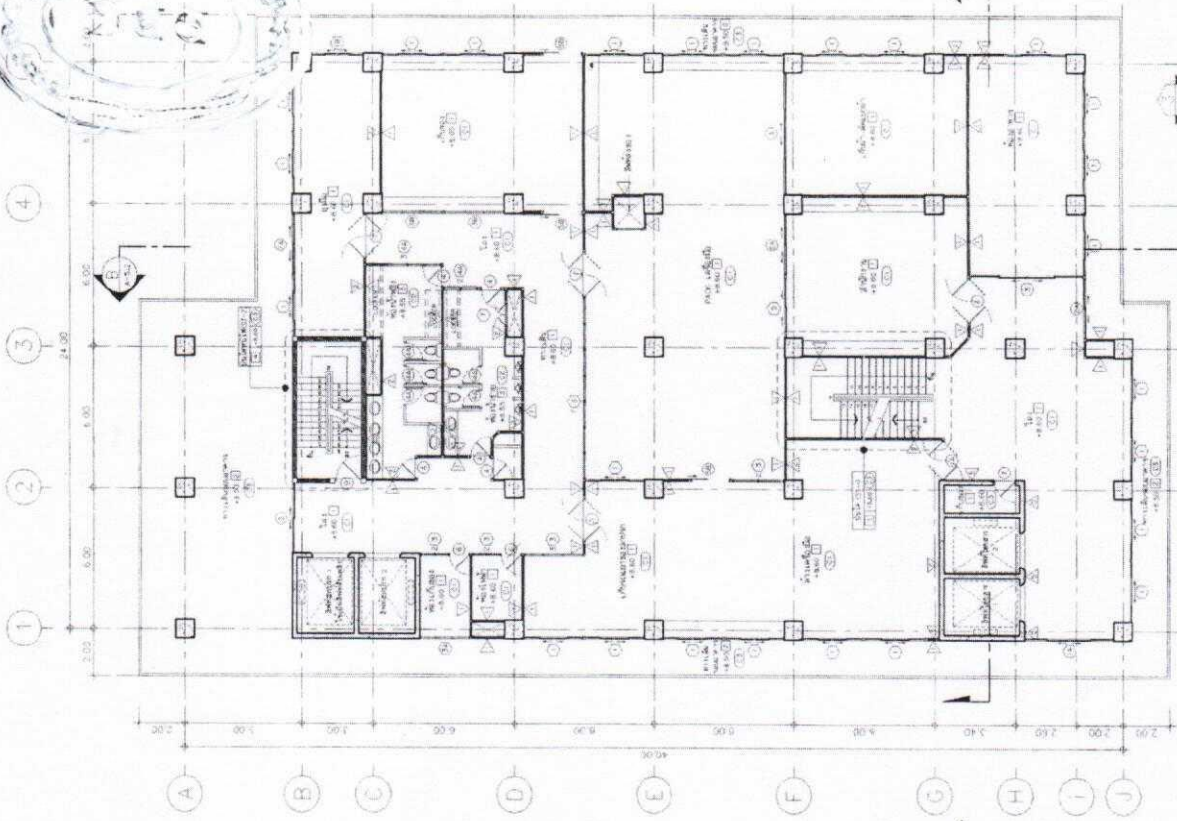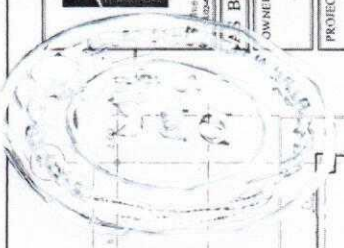

แปลนพื้นที่ 3
ขนาดพื้นที่ 1:100

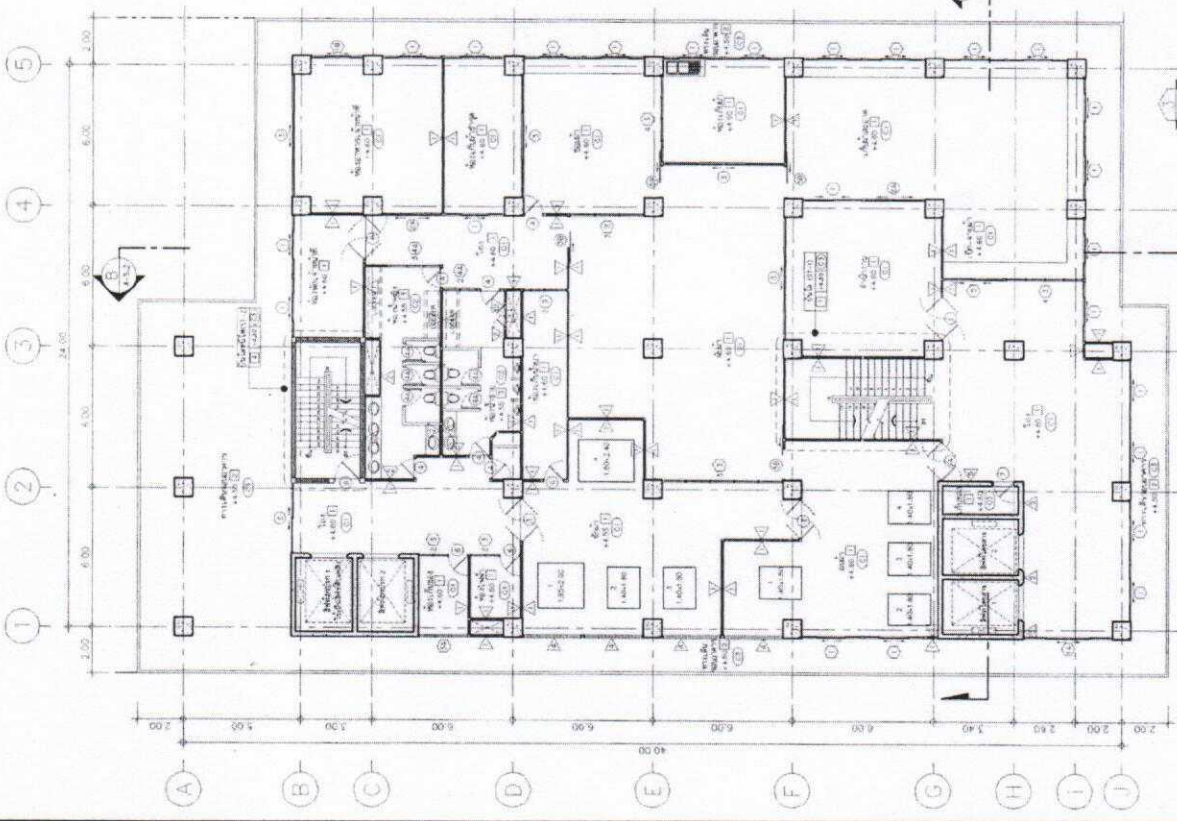

แปลนพื้นที่ 2
ขนาดพื้นที่ 1:100




MECHANICAL ENGINEER :

SANITARY ENGINEER :

ELECTRICAL ENGINEER :

DRAWN BY :

CHECKED BY :



APPROVED BY :

REVISIONS
NO. DATE DESCRIPTION


DRAWN TITLE :
แปลนชั้นที่ 4
แปลนชั้นที่ 5

DATE : 25-1-2559 SCALE : 1/100
DRAWING NO :
A-05/20 TOTAL : 121

LICENSED BY :

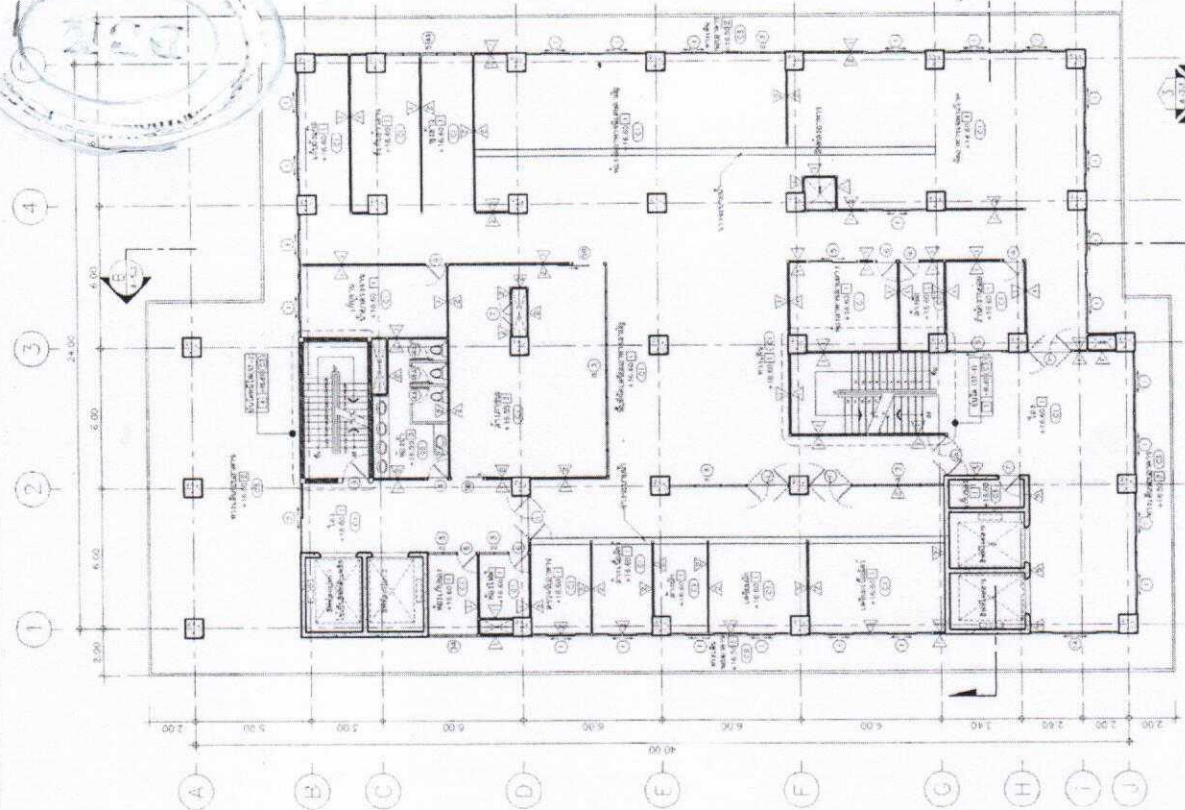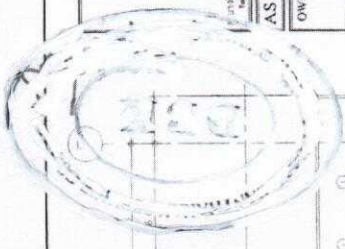

แปลนพื้นที่ 4
ขนาดพื้นที่ 3,100

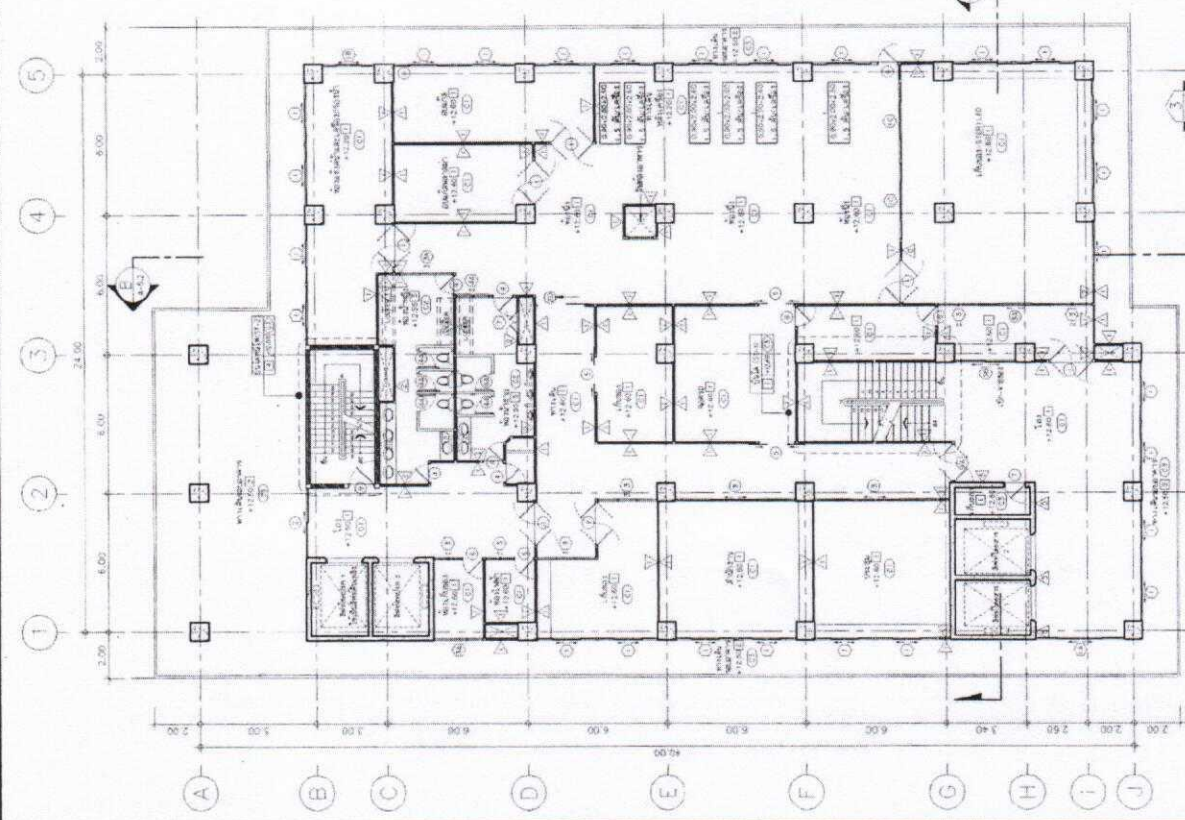


แปลนพื้นที่ 5
ขนาดพื้นที่ 3,100




MECHANICAL ENGINEER :	SANITARY ENGINEER :
ELECTRICAL ENGINEER :	DRAWN BY :
CHECKED BY :	APPROVED BY :
REVISIONS	DATE
NO.	DESCRIPTION
DRAWN TITLE แปลนพื้นที่ 6 แปลนพื้นที่ 7	
DATE 25-1-2569	SCALE 1 : 100
DRAWING NO.	TOTAL
A-07/20	121
LICENSED TO	

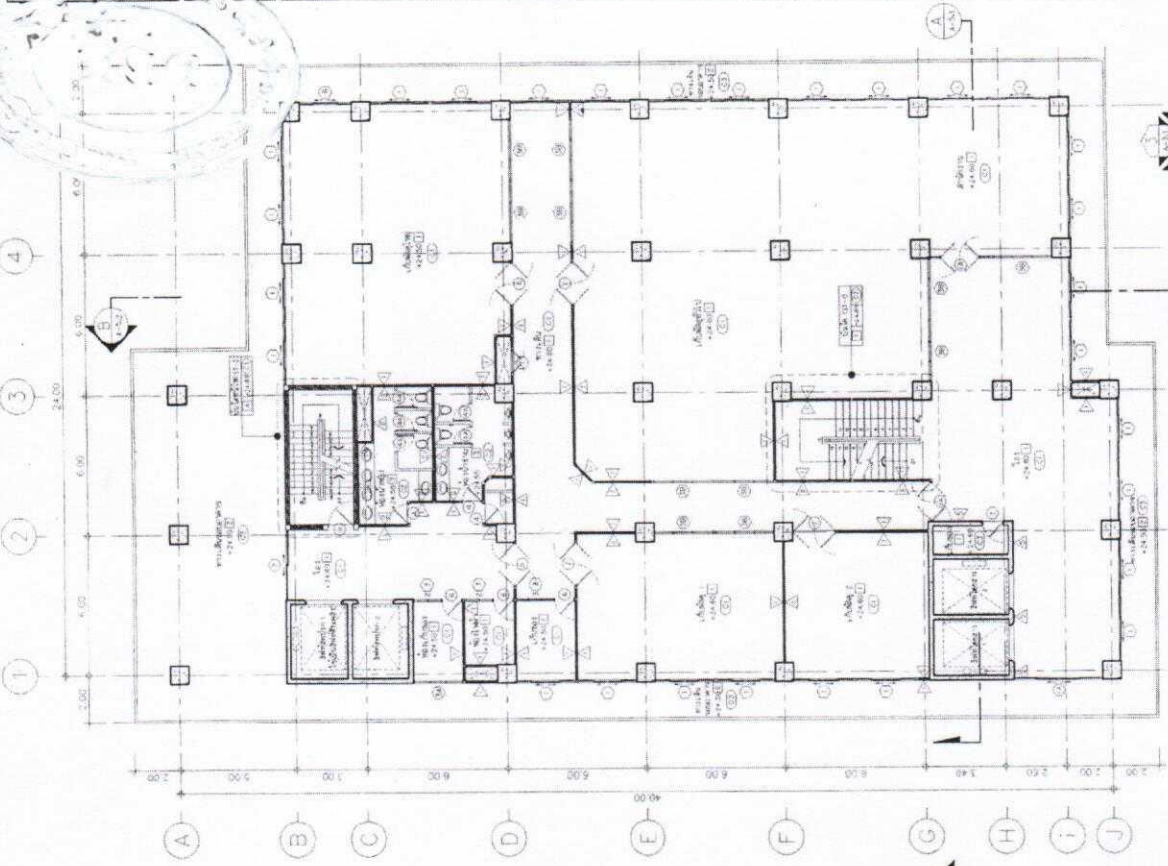

แปลนพื้นที่ 6
 1:100

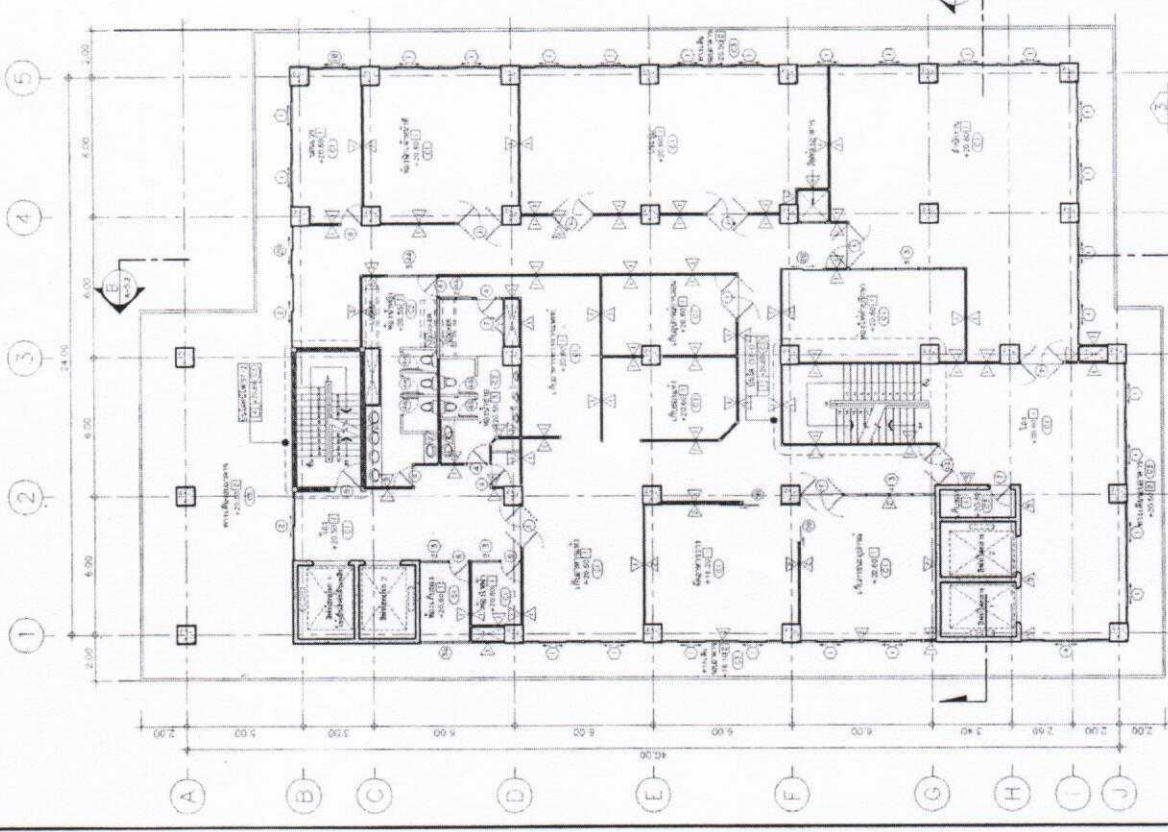

แปลนพื้นที่ 7
 1:100




MECHANICAL ENGINEER:

SANITARY ENGINEER:

ELECTRICAL ENGINEER:

DRAWN BY

CHECKED BY

APPROVED BY

REVISION

NO

DATE

DESCRIPTION

DRAWN TITLE:


แปลนชั้นที่ 8
 แปลนชั้นอาคารพัก

DATE 25-1-2559 SCALE 1 : 100


DRAWING NO : TOTAL:

A-08/20 121

DESIGNED BY

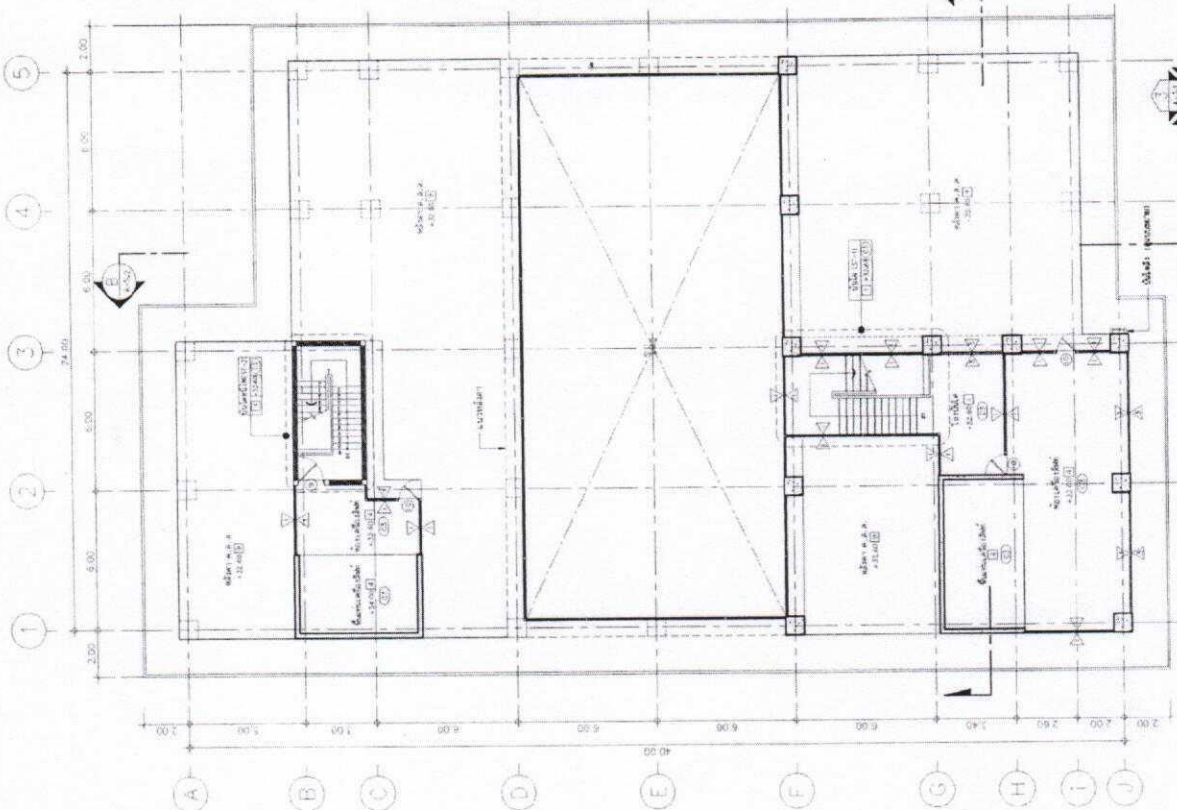

แปลนพื้นที่อาคารพัก
 ชั้นที่ 8

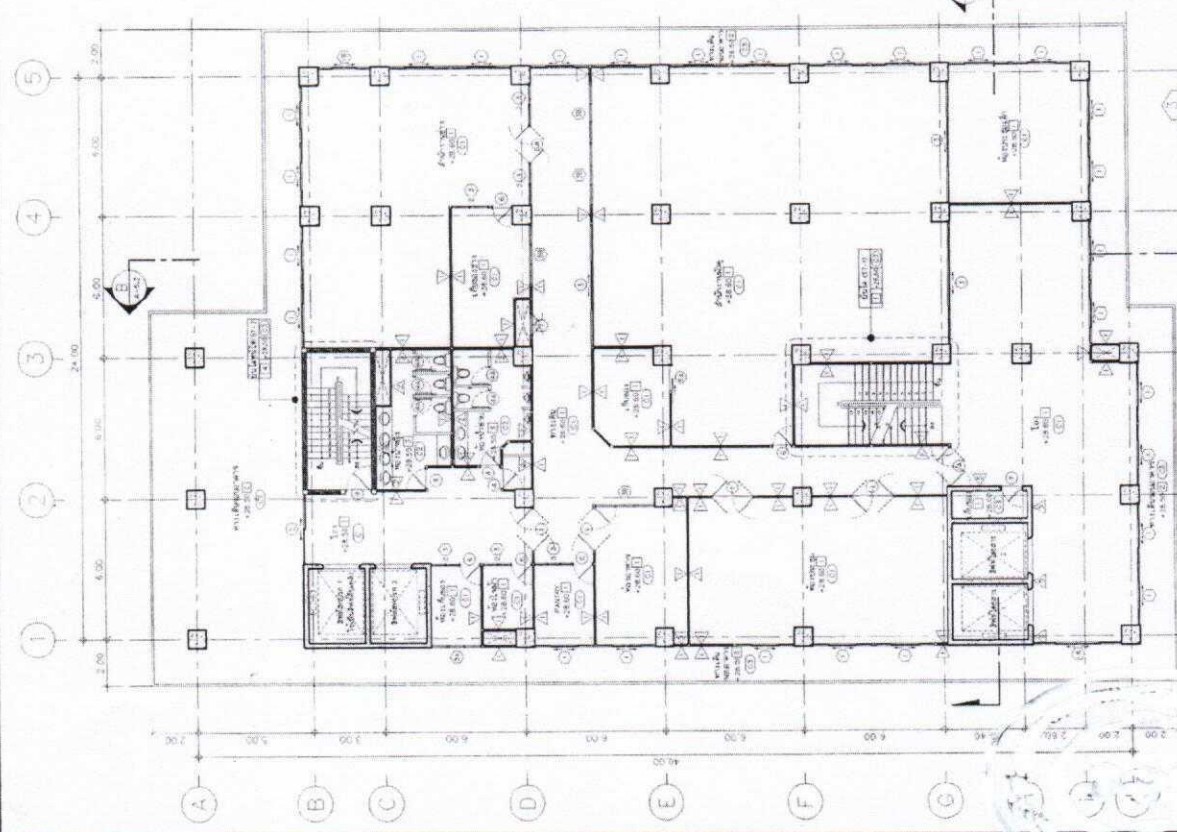

แปลนพื้นที่ชั้นที่ 8
 ชั้นที่ 8

